


Projekt: L51 00 Papenburg-Surwold Erneuerung ~ TW ~ 23.10.24 ~ Datei: L_0050001.FLT ~ Blatt: BLATT01 ~ M = 1:500 ~ vom 23.10.24

Legende Georadar

— 1,55	Durchlass mit mittlerer Tiefe in m
○ 1,55	Leitung (Hausanschluss) mit Tiefe in m
○ 1,55	Objekte in Tiefe in m

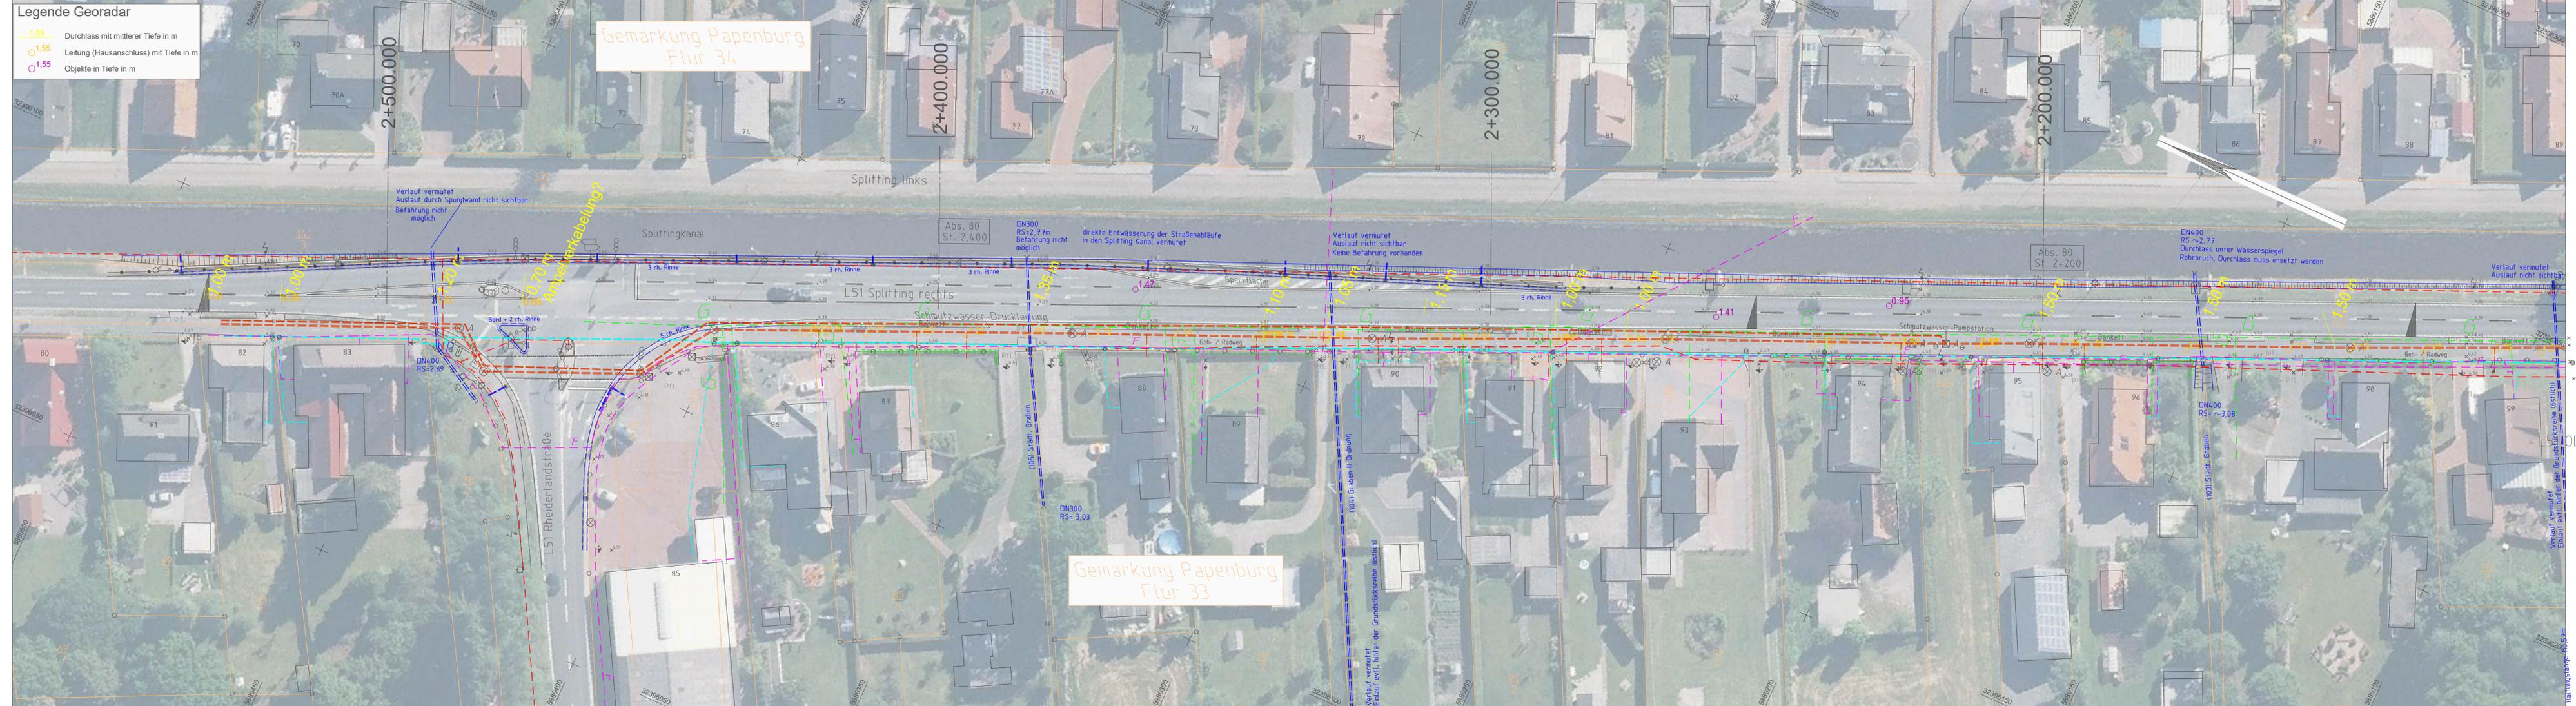

Quelle: Auszug aus den Geobasisdaten der Niedersächsischen Vermessungs- und Katasterverwaltung © 2018

Koordinatenreferenzsysteme
 Lage: ETRS89_UTM32
 Höhe: DE_DHHN92_NH

Legende Versorgungsleitungen

— G	Gas	— Öl	Öl
— S	Strom	— FH	Fernheizung
— T	Telekommunikation	— RW	Regenwasser
— W	Trinkwasser		
— DN4,00	Schmutzwasser		

Hinweis: Die Leitungen sind aus den Bestandsplänen der jeweiligen Versorger übernommen. Es wird darauf hingewiesen, dass die in den Plänen enthaltenen Angaben und Maßzahlen hinsichtlich Lage- und Verlegetiefe unverbindlich sind. Mit Abweichungen muss gerechnet werden. Die genaue Lage und der Verlauf der Leitungen sind in jedem Fall durch fachgerechte Erkundungsmaßnahmen (Ortung, Querschläge, Suchschlitze, Handschachtung o. ä.) festzustellen.

4.			
3.			
2.			
1.			
Nr.	Art der Änderung	Datum	
		bearbeitet	geprüft
			aufgestellt

1	2	3	4	5	6	7
---	---	---	---	---	---	---

Straßenbauverwaltung des Landes Niedersachsen
 Straße: L51...von Station: 70. / 0+095. bis Station: 80. / 2+550
 (Nächster Ort): Surwold - Papenburg

Unterlage
 Blatt: Blatt 01
 Reg. Nr. _____
 Datum _____ Zeichen _____


bearbeitet 09.11.2018 TW/MS
 gezeichnet 23.10.24 TW

Grundplan
 Maßstab 1:500

Aufgestellt: Hannover, den ____ Niedersächsische Landesbehörde für Straßenbau und Verkehr	Überprüft/Genehmigt: Hannover, den ____ Niedersächsische Landesbehörde für Straßenbau und Verkehr
Im Auftrage:	Im Auftrage:

Grundplan Grundriß	Blatt: Blatt 01	hergestellt:	TW/MS
terrestrische / photogram. Aufnahme vom: 30.01.2018-05.11.2018 verm.-techn. / bautechn. Feldvergleich vom:			Unterschrift / Datum
Grundplan Kataster	Blatt: Blatt 01	hergestellt:	TW/MS
Maßnahme: L51 Papenburg-Surwold Stand vom: 10.07.2018 Maßstab: 1:500 Grundlage: ALKIS			Unterschrift / Datum

Projekt: L51 00 Papenburg-Surwold Erneuerung ~ TW ~ 23.10.24 ~ Datei: L_0050002.PLT ~ Blatt: BLA1102 ~ M = 1:500 ~ vom 23.10.24

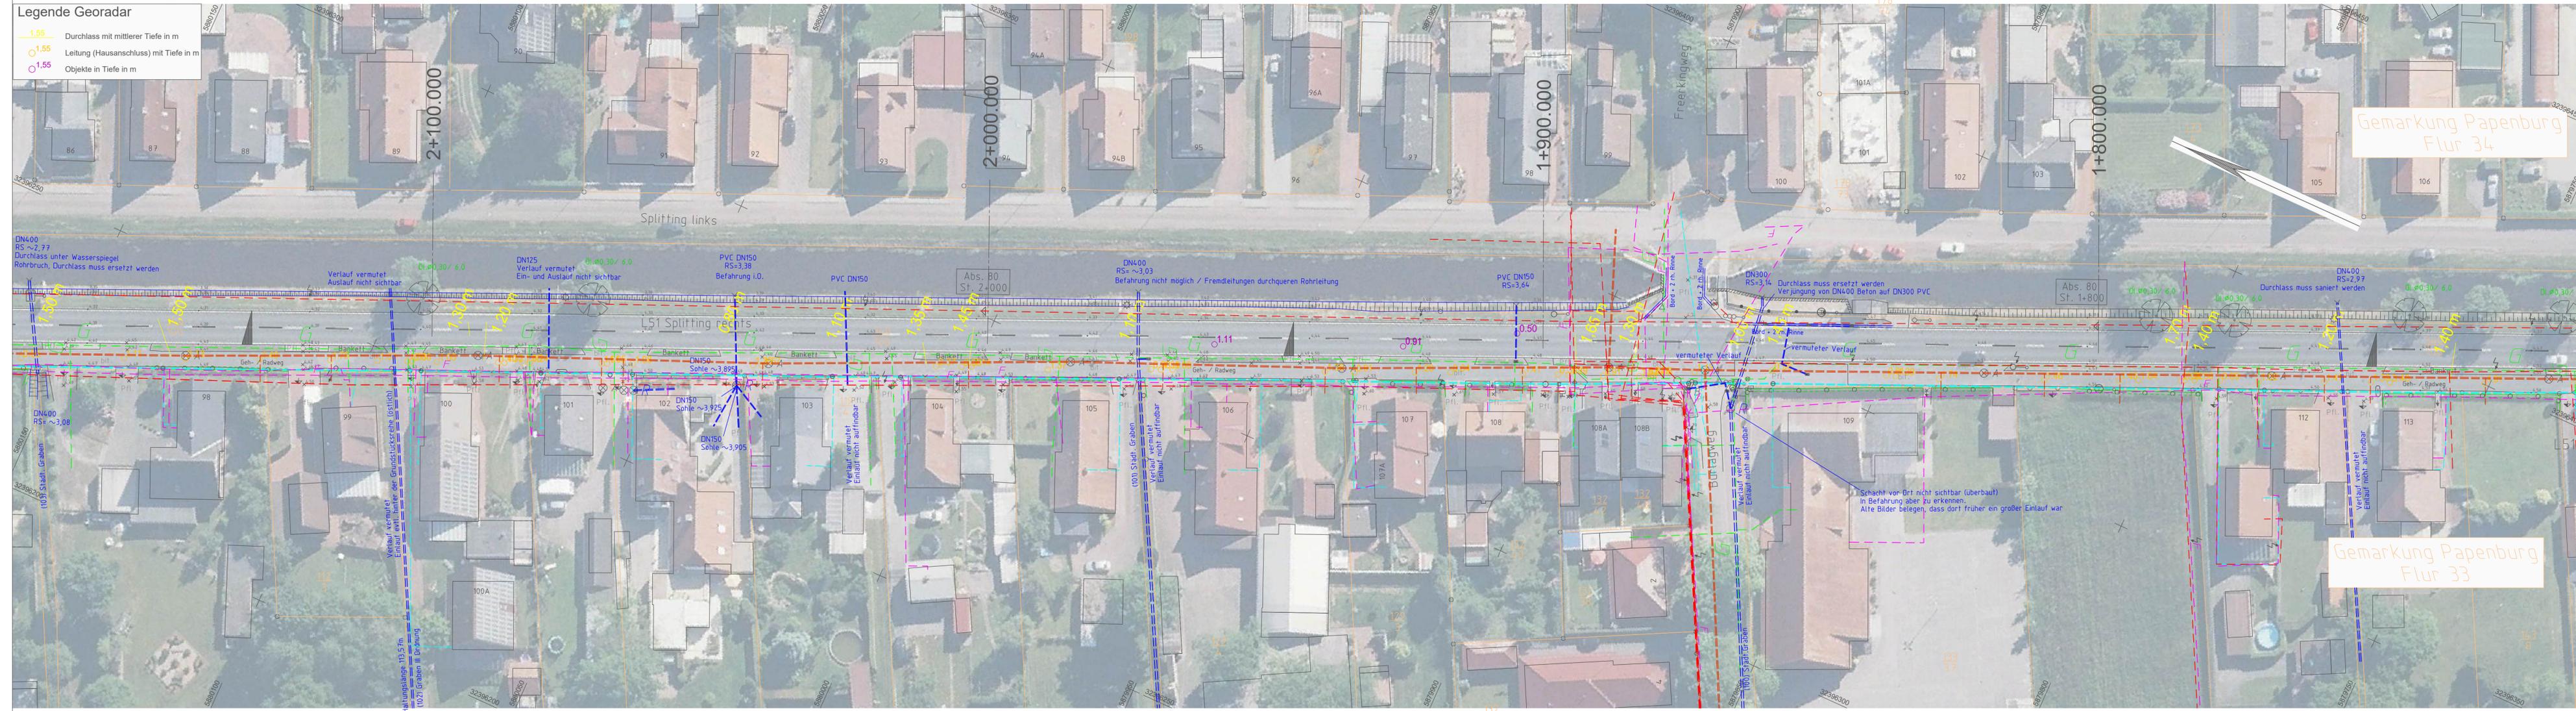

Legende Georadar

- 1,55 Durchlass mit mittlerer Tiefe in m
- 1,55 Leitung (Hausanschluss) mit Tiefe in m
- 1,55 Objekte in Tiefe in m

Legende Versorgungsleitungen

	Gas		Öl
	Strom		Fernheizung
	Telekommunikation		Regenwasser
	Trinkwasser		
	Schmutzwasser		

Hinweis: Die Leitungen sind aus den Bestandsplänen der jeweiligen Versorger übernommen. Es wird darauf hingewiesen, dass die in den Plänen enthaltenen Angaben und Maßzahlen hinsichtlich Lage- und Verlegetiefe unverbindlich sind. Mit Abweichungen muss gerechnet werden. Die genaue Lage und der Verlauf der Leitungen sind in jedem Fall durch fachgerechte Erkundungsmaßnahmen (Ortung, Querschläge, Suchschlitze, Handschachtung o. ä.) festzustellen.

4.						
3.						
2.						
1.						
Nr.	Art der Änderung			Datum		
	bearbeitet	geprüft	aufgestellt			



Straßenbauverwaltung des Landes Niedersachsen
 Straße: L51... von Station: 70. / 0+095... bis Station: 80. / 2+550
 (Nächster Ort): Surwold - Papenburg

Unterlage Blatt: Blatt 02
 Reg. Nr. _____
 Datum _____ Zeichen _____

bearbeitet	09.11.2018	TW/MS
gezeichnet	23.10.24	TW

Grundplan
 Maßstab 1:500

Aufgestellt: Hannover, den ____ Niedersächsische Landesbehörde für Straßenbau und Verkehr	Überprüft/Genehmigt: Hannover, den ____ Niedersächsische Landesbehörde für Straßenbau und Verkehr
Im Auftrage:	Im Auftrage:

Grundplan Grundriß	Blatt: Blatt 02	hergestellt:	TW/MS
terrestrische / photogram. Aufnahme vom: 30.01.2018-05.11.2018		Unterschrift / Datum	
verm.-techn. / bautechn. Feldvergleich vom:			
Grundplan Kataster	Blatt: Blatt 02	hergestellt:	TW/MS
Maßnahme: L51 Papenburg-Surwold	Stand vom: 10.07.2018	Unterschrift / Datum	
Maßstab: 1:500	Grundlage: ALKIS		

Quelle: Auszug aus den Geobasisdaten der Niedersächsischen Vermessungs- und Katasterverwaltung © 2018
 Koordinatenreferenzsysteme
 Lage: ETRS89_UTM32
 Höhe: DE_DHHN92_NH

Projekt: L51 00 Papenburg-Surwold Erneuerung ~ TW ~ 23.10.24 ~ Datei: L_0050003.PLT ~ Blatt: BLA1103 ~ M = 1500 ~ vom 23.10.24

Legende Georadar

- 1,55 Durchlass mit mittlerer Tiefe in m
- 1,55 Leitung (Hausanschluss) mit Tiefe in m
- 1,55 Objekte in Tiefe in m



Legende Versorgungsleitungen

— G Gas	— ÖI Öl
— S Strom	— FH Fernheizung
— T Telekommunikation	— RW Regenwasser
— W Trinkwasser	
— DN4.00 Schmutzwasser	

Hinweis: Die Leitungen sind aus den Bestandsplänen der jeweiligen Versorger übernommen. Es wird darauf hingewiesen, dass die in den Plänen enthaltenen Angaben und Maßzahlen hinsichtlich Lage- und Verlegetiefe unverbindlich sind. Mit Abweichungen muss gerechnet werden. Die genaue Lage und der Verlauf der Leitungen sind in jedem Fall durch fachgerechte Erkundungsmaßnahmen (Ortung, Querschlüsse, Suchschlitze, Handschachtung o. ä.) festzustellen.

Nr.	Art der Änderung	Datum		
		bearbeitet	geprüft	aufgestellt
4.				
3.				
2.				
1.				

Straßenbauverwaltung des Landes Niedersachsen Straße: L51...von Station: 70. / 0+095.. bis Station: 80. / 2+550 (Nächster Ort): Surwold - Papenburg.....		Unterlage Blatt: Blatt 03 Reg. Nr.
bearbeitet	09.11.2018	TW/MS
gezeichnet	23.10.24	TW

Grundplan Maßstab 1:500	
Aufgestellt: Hannover, den ____ Niedersächsische Landesbehörde für Straßenbau und Verkehr	Überprüft/Genehmigt: Hannover, den ____ Niedersächsische Landesbehörde für Straßenbau und Verkehr
Im Auftrage:	Im Auftrage:

Quelle: Auszug aus den Geobasisdaten der Niedersächsischen Vermessungs- und Katasterverwaltung © 2018


Koordinatenreferenzsysteme
Lage: ETRS89_UTM32
Höhe: DE_DHHN92_NH

Grundplan Grundriß terrestrische / photogram. Aufnahme vom: 30.01.2018-05.11.2018 verm.-techn. / bautechn. Feldvergleich vom:	Blatt: Blatt 03	hergestellt: TW/MS Unterschrift / Datum
Grundplan Kataster Maßnahme: L51 Papenburg-Surwold Stand vom: 10.07.2018 Maßstab: 1:500 Grundlage: ALKIS	Blatt: Blatt 03	hergestellt: TW/MS Unterschrift / Datum

Projekt: L51 DD Papenburg-Surwold Erneuerung ~ TW ~ 05.11.24 ~ Datri: L_0050005.PL T ~ Blatt: BL41705 ~ N = 1500 ~ vom 23.10.24

Legende Georadar

— 1,55	Durchlass mit mittlerer Tiefe in m
○ 1,55	Leitung (Hausanschluss) mit Tiefe in m
○ 1,55	Objekte in Tiefe in m

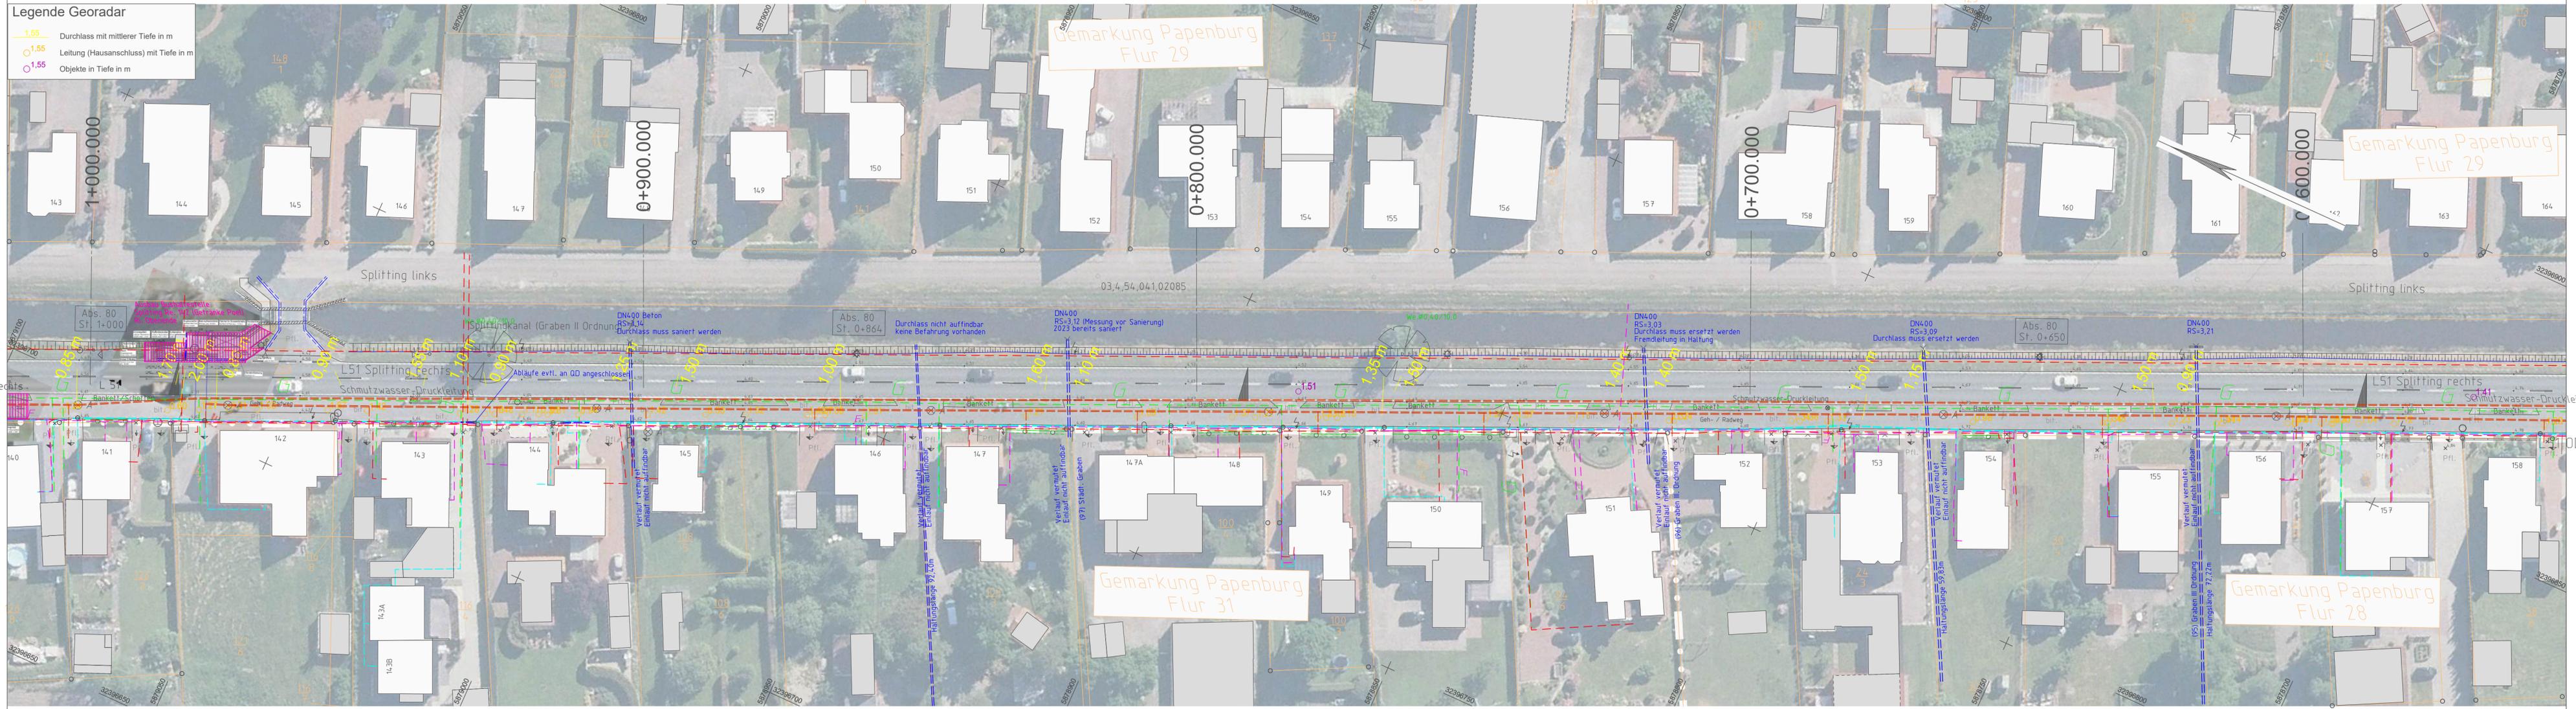

Legende Versorgungsleitungen

— G	Gas	— Öl	Öl
— Z	Strom	— FH	Fernheizung
— E	Telekommunikation	— RW	Regenwasser
— W	Trinkwasser		
— DN400	Schmutzwasser		

Hinweis: Die Leitungen sind aus den Bestandsplänen der jeweiligen Versorger übernommen. Es wird darauf hingewiesen, dass die in den Plänen enthaltenen Angaben und Maßzahlen hinsichtlich Lage- und Verlegetiefe unverbindlich sind. Mit Abweichungen muss gerechnet werden. Die genaue Lage und der Verlauf der Leitungen sind in jedem Fall durch fachgerechte Erkundungsmaßnahmen (Ortung, Querschläge, Suchschlitze, Handschachtung o. ä.) festzustellen.

4.					
3.					
2.					
1.					
Nr.	Art der Änderung	Datum			
		bearbeitet	geprüft	aufgestellt	

1	2	3	4	5	6	7
---	---	---	---	---	---	---

Straßenbauverwaltung des Landes Niedersachsen
 Straße: L51...von Station: 70. / 0+095. bis Station: 80. / 2+550
 (Nächster Ort): ...Surwold - Papenburg...

Unterlage
 Blatt: Blatt 05
 Reg. Nr. _____
 Datum _____
 Zeichen _____

bearbeitet 09.11.2018 TW/MS
 gezeichnet 23.10.24 TW

Grundplan
 Maßstab 1:500

Aufgestellt:
 Hannover, den _____
 Niedersächsische Landesbehörde für Straßenbau und Verkehr

Überprüft/Genehmigt:
 Hannover, den _____
 Niedersächsische Landesbehörde für Straßenbau und Verkehr

Grundplan Grundriß Blatt: Blatt 05
 terrestrische / photogram. Aufnahme vom: 30.01.2018-05.11.2018
 verm.-techn. / bautechn. Feldvergleich vom: _____

hergestellt: TW/MS
 Unterschrift / Datum _____

Grundplan Kataster Blatt: Blatt 05
 Maßnahme: L51 Papenburg-Surwold Stand vom: 10.07.2018
 Maßstab: 1:500 Grundlage: ALKIS

hergestellt: TW/MS
 Unterschrift / Datum _____


Quelle: Auszug aus den Geobasisdaten der Niedersächsischen Vermessungs- und Katasterverwaltung © 2018

Koordinatenreferenzsysteme
 Lage: ETRS89_UTM32
 Höhe: DE_DHHN92_NH

Projekt: L51 00 Papenburg-Surwold Erneuerung ~ TW ~ 23.10.24 ~ Datei: L_0050006.PLT ~ Blatt: BLA1T06 ~ M ~ 1500 ~ vom 23.10.24

Legende Georadar

— 1,55	Durchlass mit mittlerer Tiefe in m
○ 1,55	Leitung (Hausanschluss) mit Tiefe in m
○ 1,55	Objekte in Tiefe in m

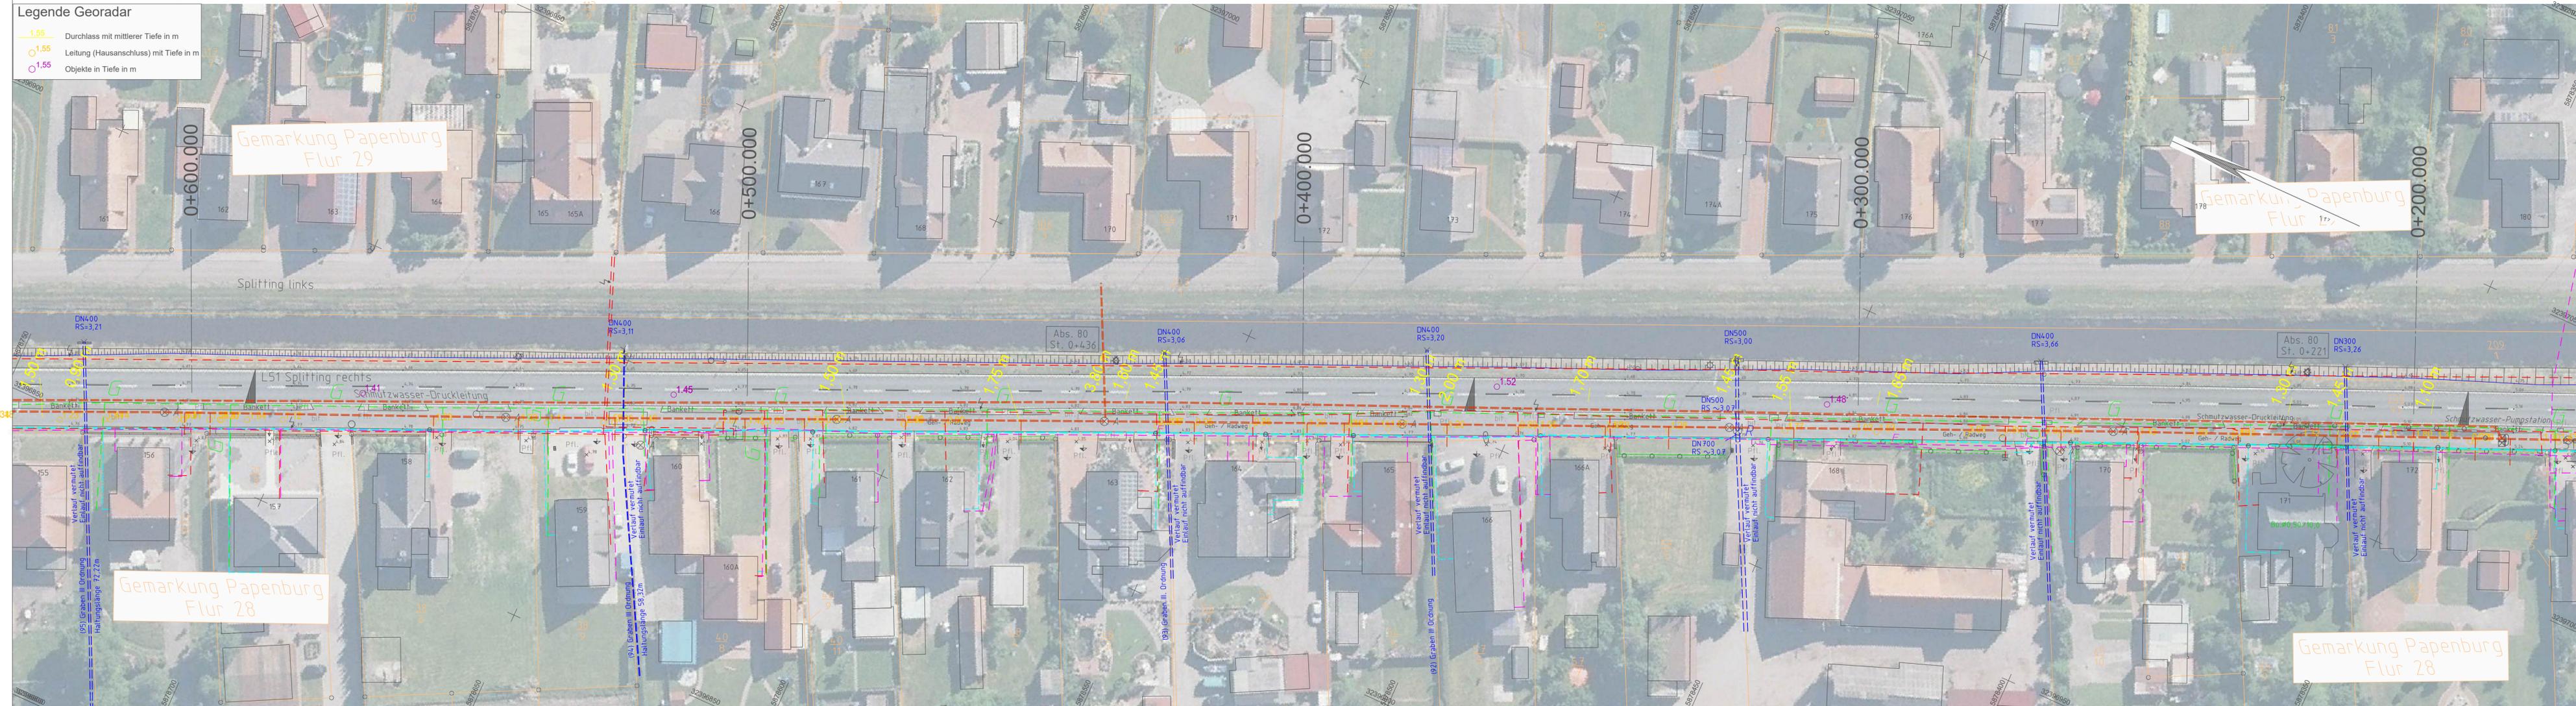

Quelle: Auszug aus den Geobasisdaten der Niedersächsischen Vermessungs- und Katasterverwaltung
 Koordinatenreferenzsysteme
 Lage: ETRS89_UTM32
 Höhe: DE_DHHN92_NH

Legende Versorgungsleitungen

— G	Gas	— Öl	Öl
— S	Strom	— FH	Fernheizung
— T	Telekommunikation	— RW	Regenwasser
— W	Trinkwasser		
— DN4,00	Schmutzwasser		

Hinweis: Die Leitungen sind aus den Bestandsplänen der jeweiligen Versorger übernommen. Es wird darauf hingewiesen, dass die in den Plänen enthaltenen Angaben und Maßzahlen hinsichtlich Lage- und Verlegetiefe unverbindlich sind. Mit Abweichungen muss gerechnet werden. Die genaue Lage und der Verlauf der Leitungen sind in jedem Fall durch fachgerechte Erkundungsmaßnahmen (Ortung, Querschläge, Suchschlitze, Handschachtung o. ä.) festzustellen.

4.							
3.							
2.							
1.							
Nr.	Art der Änderung					Datum	
					bearbeitet	geprüft	aufgestellt

1	2	3	4	5	6	7
---	---	---	---	---	---	---


Straßenbauverwaltung des Landes Niedersachsen		Unterlage	
Straße: L51...von Station: 70. / 0+095. bis Station: 80. / 2+550		Blatt: Blatt 06	
(Nächster Ort): Surwold - Papenburg		Reg. Nr.	
bearbeitet	09.11.2018	TW/MS	
gezeichnet	23.10.24	TW	

Grundplan
Maßstab 1:500

Aufgestellt: Hannover, den ____ Niedersächsische Landesbehörde für Straßenbau und Verkehr	Überprüft/Genehmigt: Hannover, den ____ Niedersächsische Landesbehörde für Straßenbau und Verkehr
Im Auftrage:	Im Auftrage:

Grundplan Grundriß	Blatt: Blatt 06	hergestellt:	TW/MS
terrestrische / photogram. Aufnahme vom: 30.01.2018-05.11.2018		Unterschrift / Datum	
Grundplan Kataster	Blatt: Blatt 06	hergestellt:	TW/MS
Maßnahme: L51 Papenburg-Surwold	Stand vom: 10.07.2018	Unterschrift / Datum	
Maßstab: 1:500	Grundlage: ALKIS		

Projekt: L51 00 Papenburg-Surwold Erneuerung ~ TW ~ 05.11.24 ~ Date: L_0050007.PLT ~ M ~ 1500 ~ vom 23.10.24

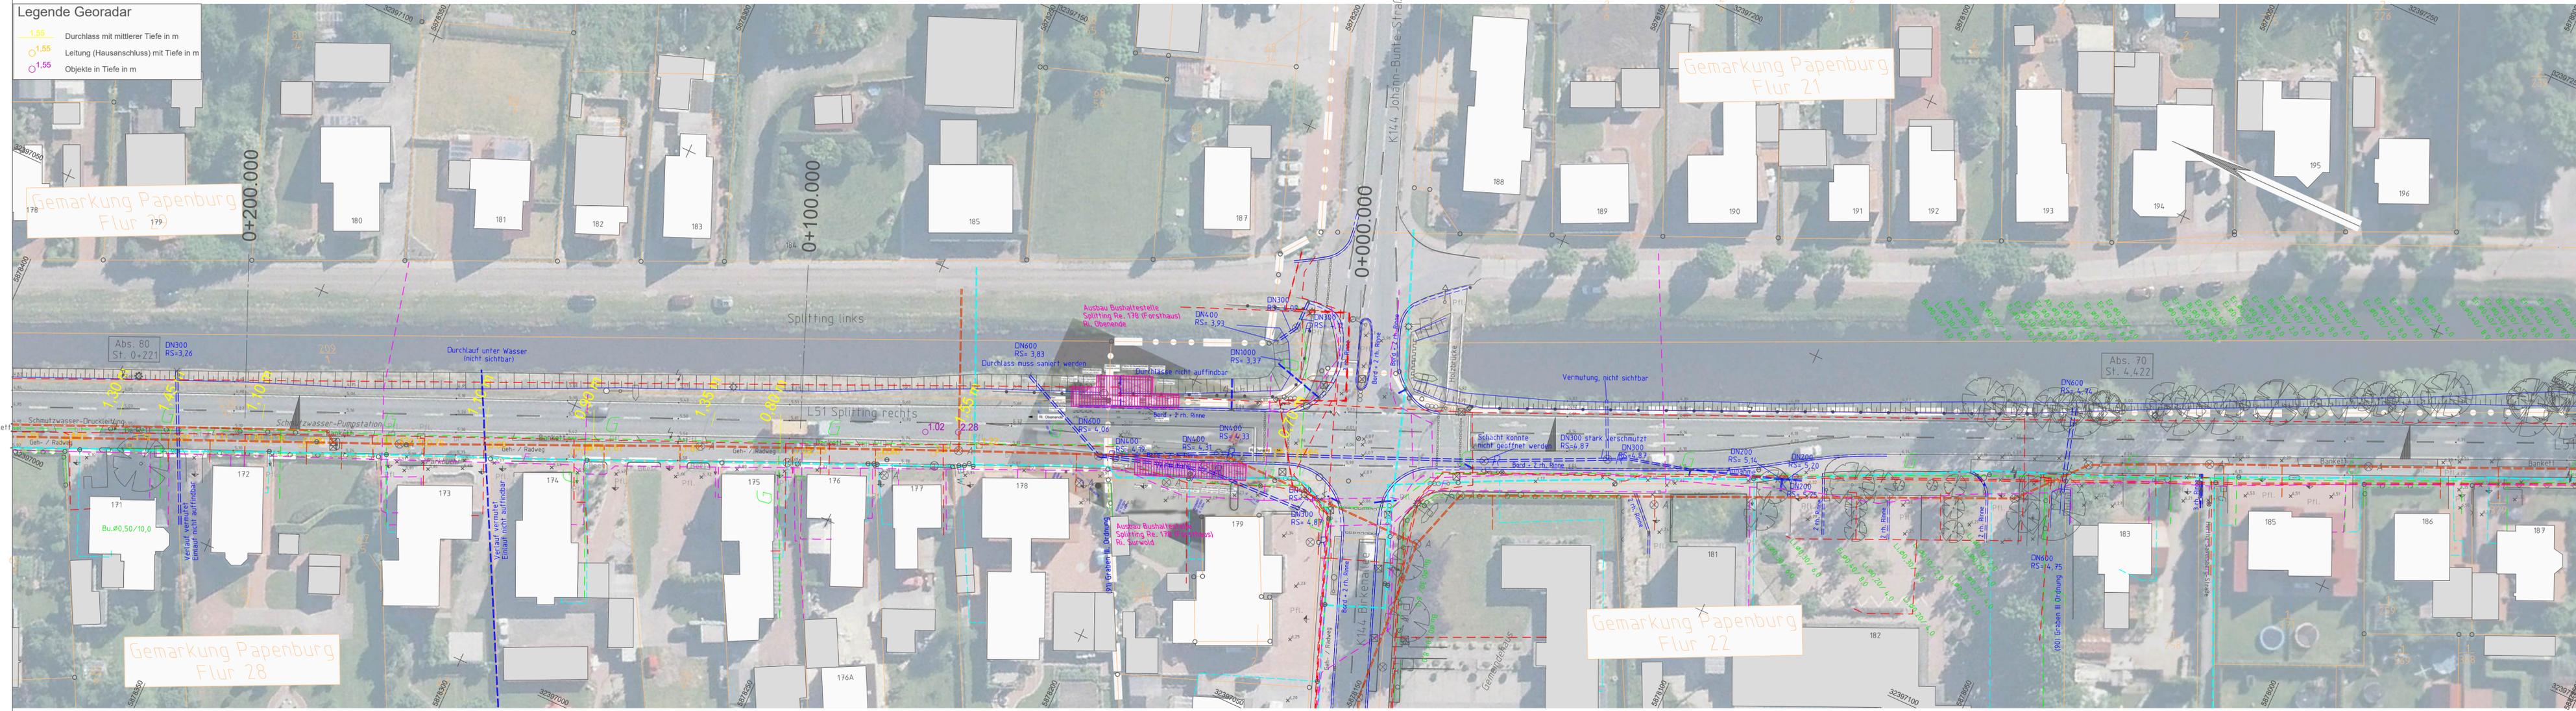

Legende Georadar

— 1.55	Durchlass mit mittlerer Tiefe in m
○ 1.55	Leitung (Hausanschluss) mit Tiefe in m
○ 1.55	Objekte in Tiefe in m

Legende Versorgungsleitungen

	Gas		Öl
	Strom		Fernheizung
	Telekommunikation		Regenwasser
	Trinkwasser		
	Schmutzwasser		

Hinweis: Die Leitungen sind aus den Bestandsplänen der jeweiligen Versorger übernommen. Es wird darauf hingewiesen, dass die in den Plänen enthaltenen Angaben und Maßzahlen hinsichtlich Lage- und Verlegetiefe unverbindlich sind. Mit Abweichungen muss gerechnet werden. Die genaue Lage und der Verlauf der Leitungen sind in jedem Fall durch fachgerechte Erkundungsmaßnahmen (Ortung, Querschläge, Suchschlitze, Handschachtung o. ä.) festzustellen.

4.						
3.						
2.						
1.						
Nr.	Art der Änderung	Datum				
		bearbeitet	geprüft	aufgestellt		

1	2	3	4	5	6	7
---	---	---	---	---	---	---

Straßenbauverwaltung des Landes Niedersachsen
 Straße: L51...von Station: 70. / 0+095... bis Station: 80. / 2+550
 (Nächster Ort): ...Surwold - Papenburg.....

Unterlage	Blatt: Blatt 07
Reg. Nr.	
Datum	09.11.2018
Zeichen	TW/MS
bearbeitet	09.11.2018
gezeichnet	23.10.24
	TW

Grundplan
 Maßstab 1:500

Aufgestellt: Hannover, den _____ Niedersächsische Landesbehörde für Straßenbau und Verkehr	Überprüft/Genehmigt: Hannover, den _____ Niedersächsische Landesbehörde für Straßenbau und Verkehr
Im Auftrage:	Im Auftrage:

Grundplan Grundriß	Blatt: Blatt 07	hergestellt:	TW/MS
terrestrische / photogram. Aufnahme vom: 30.01.2018-05.11.2018		Unterschrift / Datum	
verm.-techn. / bautechn. Feldvergleich vom:			

Grundplan Kataster	Blatt: Blatt 07	hergestellt:	TW/MS
Maßnahme: L51 Papenburg-Surwold	Stand vom: 10.07.2018	Unterschrift / Datum	
Maßstab: 1:500	Grundlage: ALKIS		

Quelle: Auszug aus den Geobasisdaten der Niedersächsischen Vermessungs- und Katasterverwaltung © 2018

Koordinatenreferenzsysteme
 Lage: ETRS89_UTM32
 Höhe: DE_DHHN92_NH