
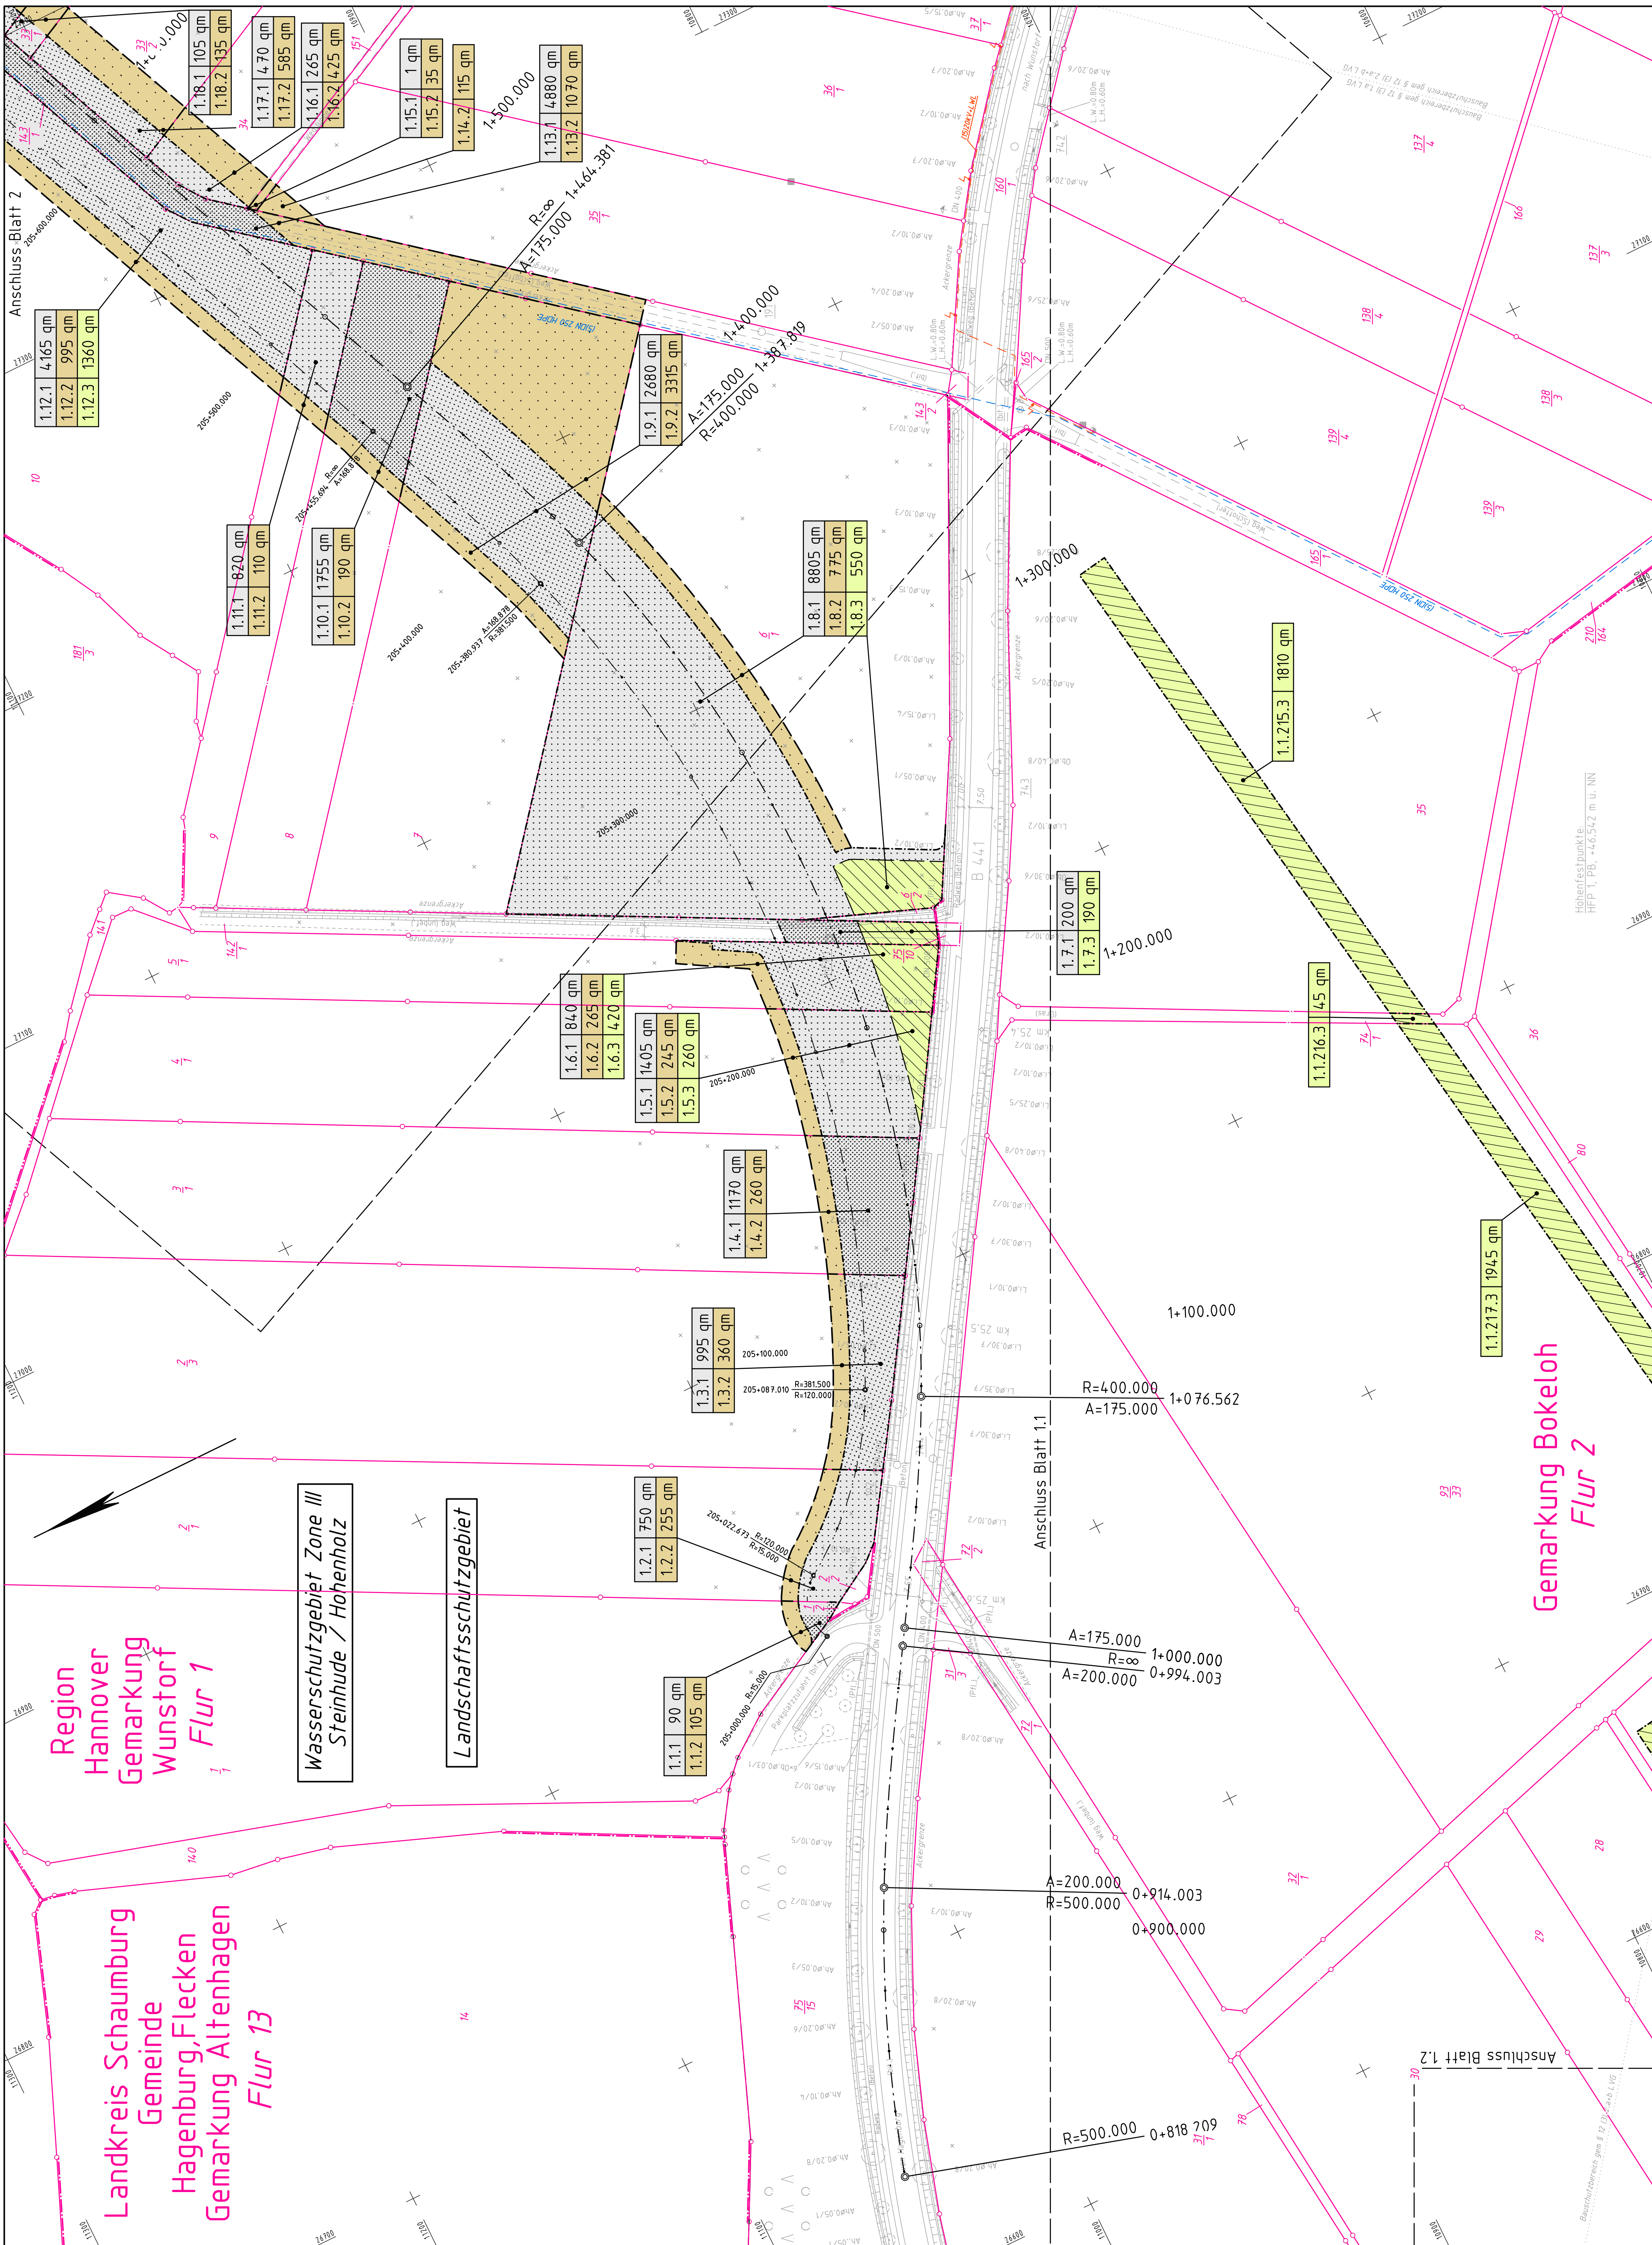
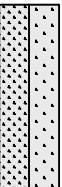
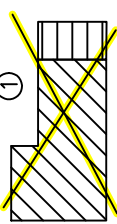
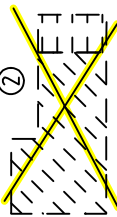


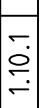

Zeichenklärung Grunderwerb

	Kreis- , Gemeindegrenze
	Gemarkungsgrenze
	Flurgrenze
	für den Straßenbau zu erwerbende Fläche (1. Teilfläche eines Flurstückes)
	zum Straßenbau vorübergehend benötigte Fläche (2. Teilfläche eines Flurstückes)
	für Kompensationsmaßnahmen zu erwerbende Fläche (3. Teilfläche eines Flurstückes)
	dauernd zu beschränkende Fläche (4. Teilfläche eines Flurstückes)
	① geplannter Gebäudeabdruck (Wohnhaus- Wirtschaftsgebäude)
	② bereits abgebrochenes Gebäude
	1.0.1
	76 qm
Nr. des Grunderwerbsverzeichnisses	
1. Nr. des Grunderwerbsverzeichnisses	
10. lfd. Nr. des betroffenen Flurstückes	
1. Teilfläche eines Flurstückes	
Zusammengehörsigkeitsspiel	

- Planfeststellung -

Gesuchen		Winstorf, den 26.04.2011 Stadt Winstorf		im Auftrage gez. Kassack	
5.					
4.					
3.					
2.					
1.	siehe Beschreibung der Änderungen der Planfeststellung, Seite 15, Ziffer 11				
Nr.	Art der Änderung		Datum	Bereitigt	Aufgestellt
Dipl.-Ing. Dieter Linz GmbH & Co. KG Beratende Ingenieure Ingenieurbüro für Bau- und Vermessungswesen / Lärmschutz Peters Kamp 7 3085-0, F + O 05201 9095-22 e-mail: info@linz-ingeniure.de Internet: www.linz-ingeniure.de  22.03.2011 Ber-/Zeichen 22.03.2011 gezeichnet geprüft: Winstorf, den 23.03.2011 gez. Klaus Linz					
1	2	3	4	5	6
1 2 3 4 5 6 7 8 9 10					
Deckblatt zu Unterlage 14.1, Blatt 1, aufgestellt vom NLSIBV am 27.04.2009					
Straßenbauverwaltung des Landes Niedersachsen			Unterlage 14.1, Blatt Nr. 1 D		
Strasse: . . B 441 . . von Km. 1+000-000 bis Km. 7+545,301			Reg. Nr.		
(Nächster Ort): Winstorf			Zeichen		
nachgeprüft			Datum		
			Datum		
B 441, OU Winstorf von Bau-Km 1+000 bis Bau-Km 1+640			Grunderwerbsplan Maßstab 1 : 1000		
			Aufgestellt: Hannover, den: 21.04.2011 Niedersächsische Landesbehörde für Straßenbau und Verkehr Geschäftsbereich Hannover		
In Auftrage gez. Spring			In Auftrage gez. Spring		
Grundplan Grundrip terrestri.-photogr.- Aufnahme vom Okt. 1991 und Okt. 1999 verm.-techn./lufttechn. Feldvergleich vom: Dezember 1999			Grundplan Kataster Maßnahme B 441 OU Winstorf Maßstab 1 : 1000 Grundriße, Liegenschaftskarten / ALK		
VER- UND VERSORGUNGSLEITUNGEN	

Legende		Zustand	Schicht vorhanden	Schichtkosten
	Stichtagstasche		Schicht geplant	Schicht allgemein
	Stichtagstasche		Schicht	Kümmertstein
	Betonmast		Strukturbaufeld	Laub- / Nadelbaum
	Holmast		Überflurbaufeld	Zufahrt
	Latrine		Unterflurbaufeld	Zugang
	Hecke			




Nr.	Art der Änderung	Datum	Bereitg.	Aufgestellt
1.	siehe Beschreibung der Änderungen der Planfeststellung, Seite 15, Ziffer 11	April 2011		
2.				
3.				
4.				
5.				

1	2	3	4	5	6	7	8	9	10
---	---	---	---	---	---	---	---	---	----

B 441, OU Wunstorf	nachgeprüft	
Grunderwerbsplan		
von Bau-km 2+040 bis Bau-km 2+770	Maßstab	1 : 1000

Grundplan Grundriß	Blatt: 3 D	Dipl.-Ing. Dieter Linz Gebt & Co. KG  Unterstützt / Datum
ferrest./-steigend: Aufnahme vom Okt. 1994 und Okt. 1999 terr.-techn./Bauhütte: Feldweg nach vom Dezember 1999		
Grundplan Kataster	Blatt: 3 D	Dipl.-Ing. Dieter Linz Gebt & Co. KG  Unterstützt / Datum
Mahnabhe B 441 DU Wunstorf Mastab 1 : 1.000	Stand vom 1999/2008 Grundzüge Liegenschaftskarten / ALK	Wurstorf / 2008

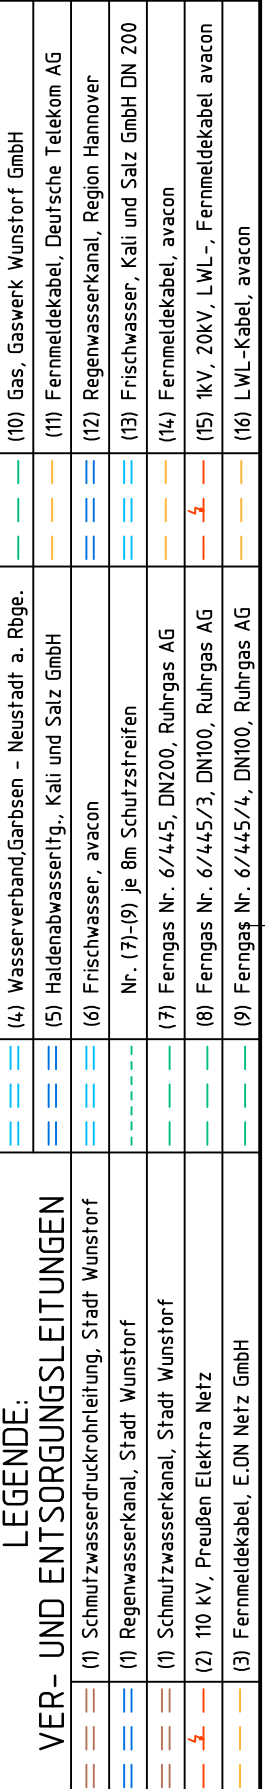

Legende		Zaum	☒	☒	☒	Schaltkasten
—	Gemarkungsgrenze	■	Stahlträger	☒	☒	Schaltkasten vorhanden
----	Flurgrenze	■	Stahlträger	☒	☒	Schaltkasten gefällig
-----	Maar	●	Beltrast	-----	☒	Stöber
-----	Hecke	●	Latene	☒	☒	Streifenlauf
☒		☒		☒	☒	Überflurpant
☒		☒		☒	☒	Zufahrt
☒		☒		☒	☒	Zugung

Zeichenerklärung

Ah. = Ahorn
 K. = Kiefer
 B. = Buche
 E. = Eiche
 Er. = Erle
 F. = Fichte
 Ks. = Kastanie
 L. = Linde
 M. = Maier
 W. = Weide



Gesellen:		Wunstorf, den 26.04.2011	
		Stell. Wunstorf	
		gez. Kaszack	
		im Auftrage	
5.			
4.			
3.			
2.			
1.	siehe Beschreibung der Leistungen der Planfortbildung, Seite 5, Zeile 11		
Nr.	Art der Änderung		
		Datum	Zeichen
	Bereitg.	05.08.2010	Ber./Rei.
	Aufgestellt	05.08.2010	Zadov
			geprüft: Wunstorf, den 09.08.2010
		gez. Klaus Linz	


1	2	3	4	5	6	7	8	9	10
Deckblatt zu Unterlage 14.1, Blatt 8, aufgestellt vom NLSiBV am 27.04.2009									
Straßenbauverwaltung des Landes Niedersachsen Unterlage 14.1 Blatt Nr.: 8 D Reg. Nr.: Datum Zeichen nachgeprüft 1: 1000									
B 441, OU Wunstorf von Bau-km 5+595 bis Bau-km 6+310 Maßstab									
Aufgestellt: 23.8.2011 Herausgeber: Niedersächsische Landesbehörde für Straßenbau und Verkehr Geodatenreferenznummer In Auftrag: gez. Spring									

Eingetragene Fremdleitungen sind aus Bestandsplänen der jeweiligen Versorgungsträger übernehmen.

Maße und Leitungstrassen sind unverbindliche Richtwerte.

[illegible]

Zeichenerklärung		für Bausteine	
A:	Aere	A:	Kiefer
B:	Buche	B:	Buche
E:	Eiche	E:	Eiche
P:	Pappel	P:	Pappel
T:	Tanne	T:	Tanne
W:	Weißer	W:	Weißer
F:	Fichte	F:	Fichte
G:	Gespinn	G:	Gespinn

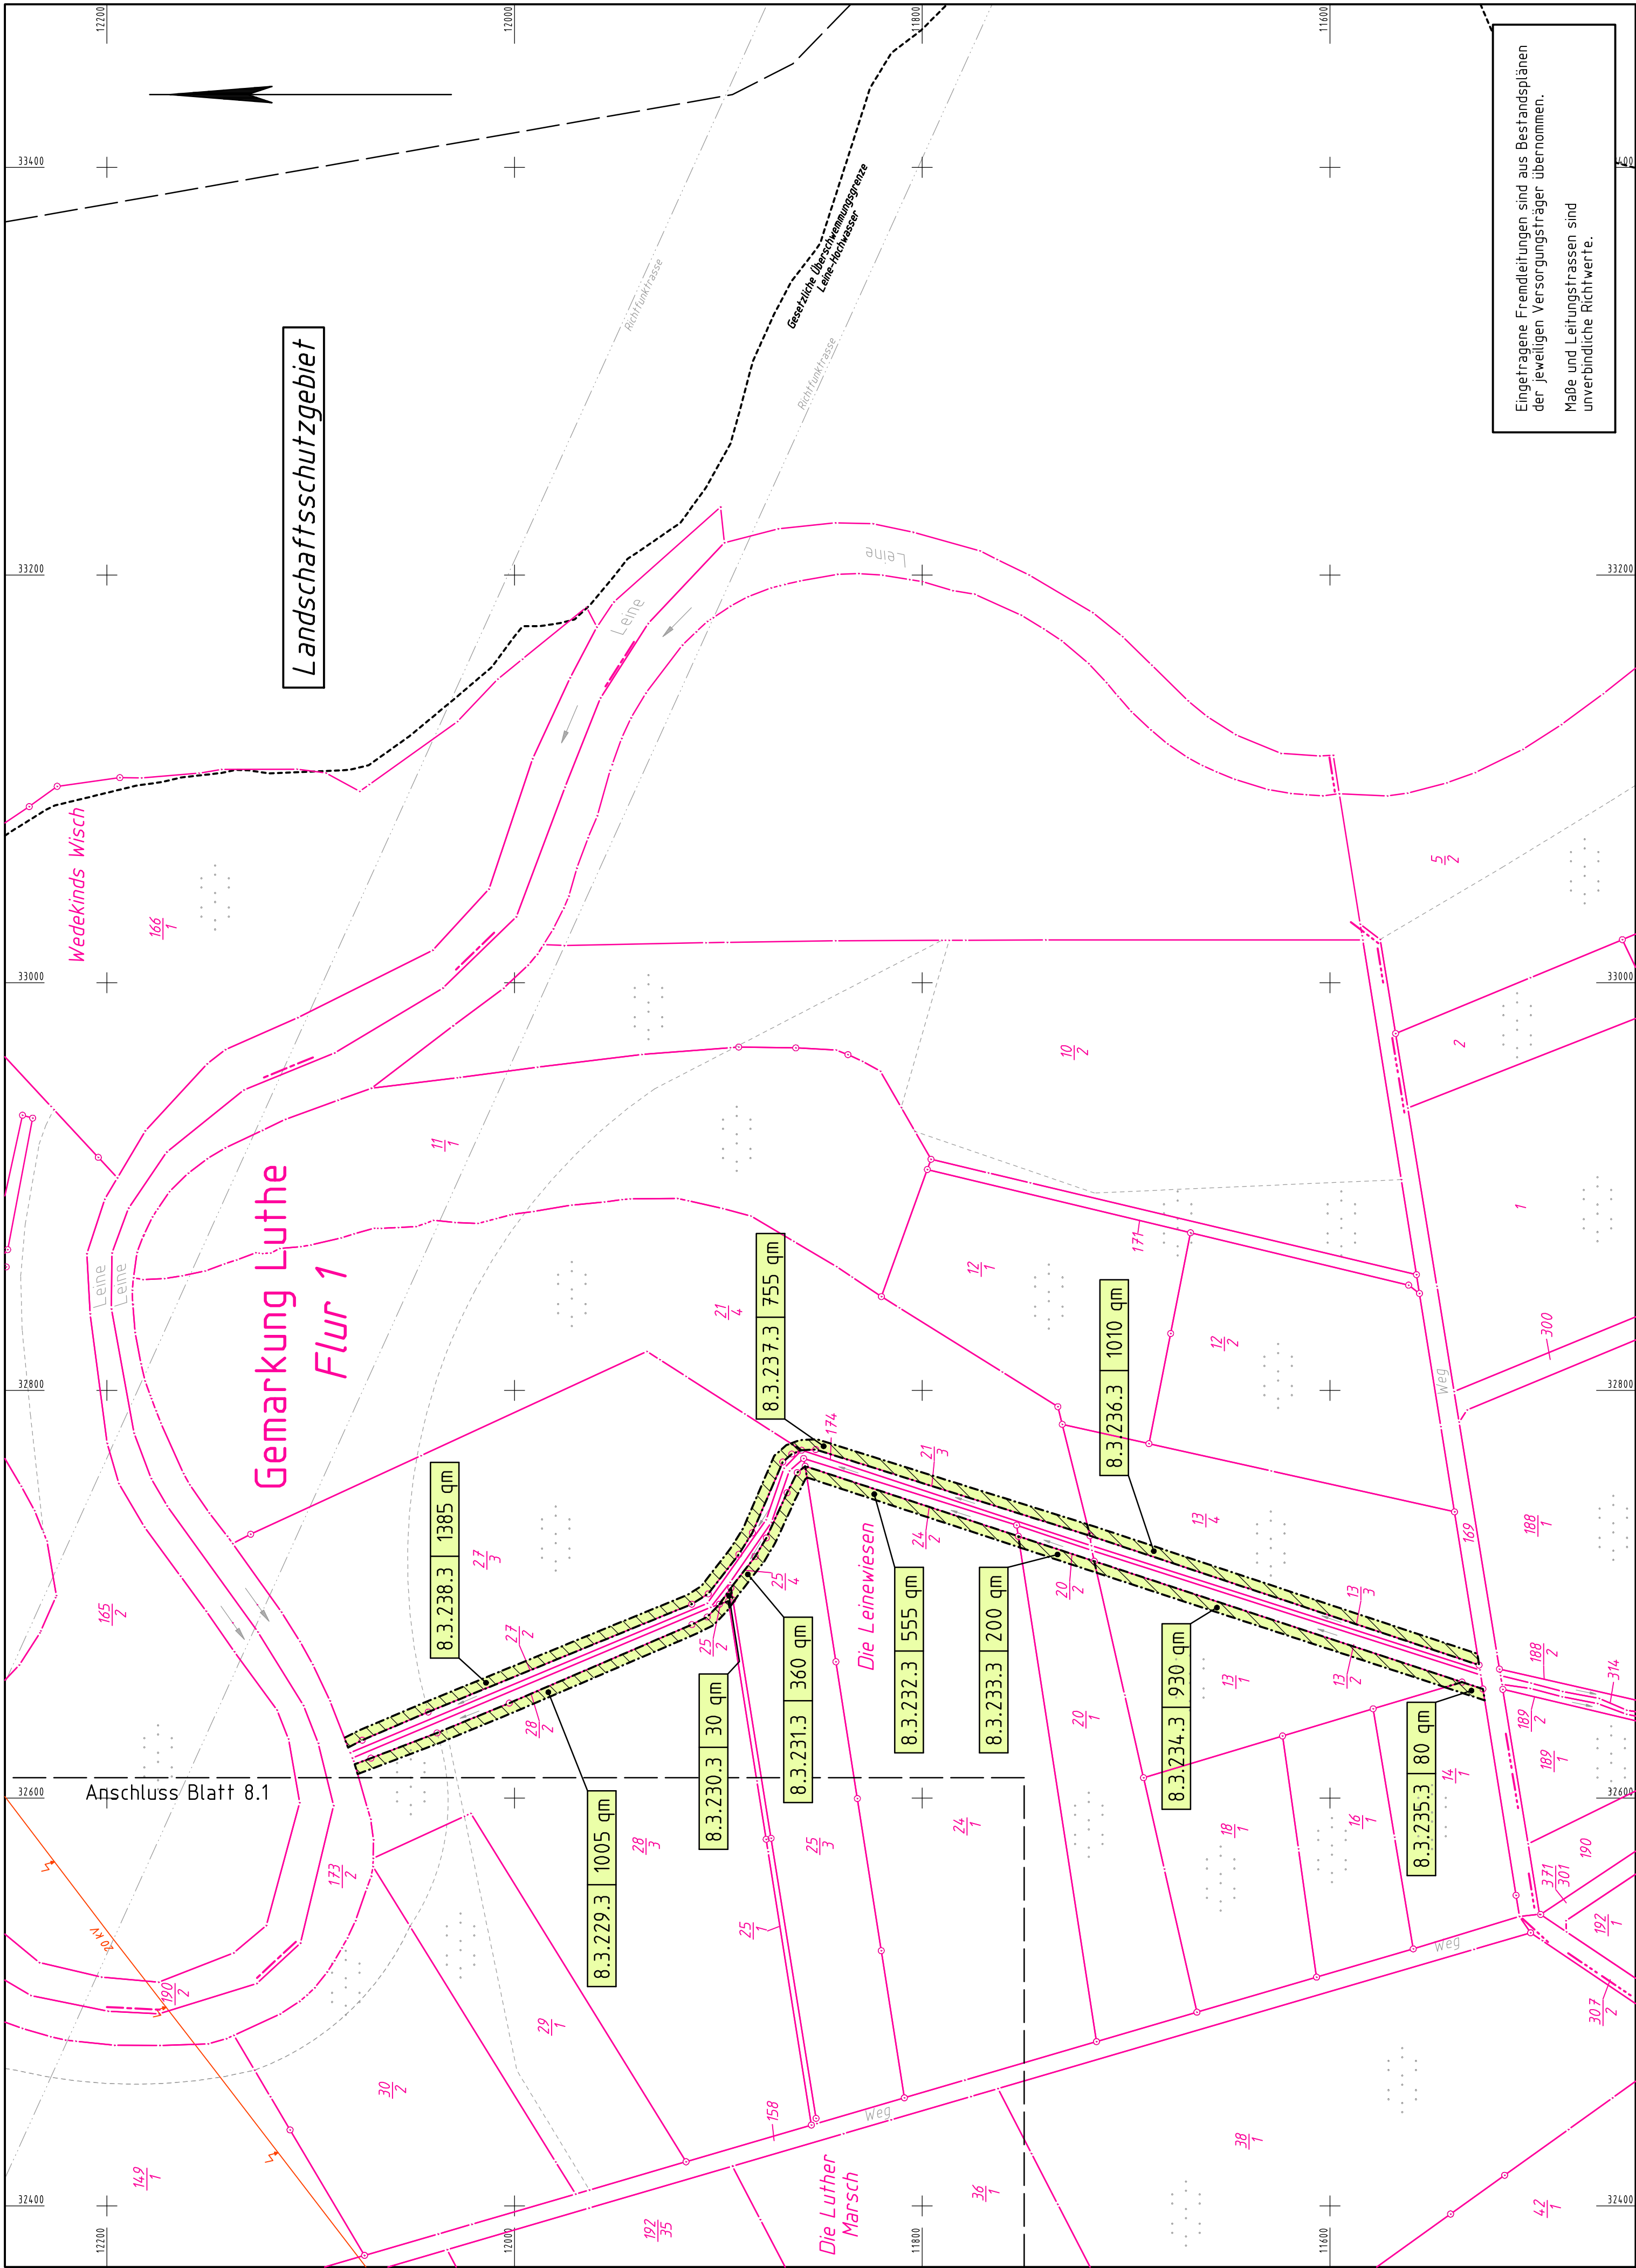

Legende		Schacht vorhanden		Schachtkasten
-----	Gemarkungsgrenze	⊗	==	Schacht allgemein
.....	Flurgrenze	■	⊗	Klönerestholz
=====	Mauer	●	⊗	Laub- / Nadelbaum
=====	Hektare	⊕	⊗	Zufahrt
		☼	⊗	Unterflurhydrant
		☼	⊗	Zugung



Zeichenerklärung

für Baumarten

Ah.	= Ahorn	Ki.	= Kiefer
Bi.	= Birke	Lä.	= Lärche
Bu.	= Buche	Lä.	= Linde
Ei.	= Eiche	Pa.	= Pappel
Er.	= Erle	Ta.	= Tanne
Es.	= Esche	Wa.	= Walnuss
Fi.	= Fichte	We.	= Weide
Ka.	= Kastanie	ø	= Baum

VER- UND ENTSGRÜNGSLEITUNGEN		LEGENDE:
(1)	Schmutzwasserdruckleitung, Stadt Wunstorf	—
(2)	Regenwasserkanal, Stadt Wunstorf	—
(3)	Schmutzwasserkanal, Stadt Wunstorf	—
(4)	110 kV, Prüßden Elektra Netz	—
(5)	Wasserverband Garßen - Neustadt a. Rogn.	—
(6)	Fischwasser, Kalz und Salz GmbH	—
(7)	Ferngas Nr. 6/4/45, DN200, Ruhrigas AG	—
(8)	Ferngas Nr. 6/4/45/3, DN200, Ruhrigas AG	—
(9)	1KV, 20KV, LVL - Fernmeldekabel wacon	—
(10)	Gas, Gaswerk Wunstorf GmbH	—
(11)	Fernmeldekabel, Deutsche Telekom AG	—
(12)	Regenwasserkanal, Region Hannover	—
(13)	Frischwasser, Kalz und Salz GmbH DN 200	—
(14)	Fernmeldekabel, wacon	—
(15)	1KV, 20KV, LVL - Fernmeldekabel wacon	—
(16)	1KV, 20KV, LVL - Fernmeldekabel wacon	—

Zeichenerklärung Grunderwerb

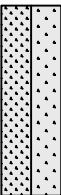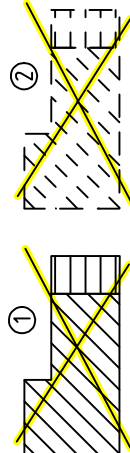	Kreis-, Gemeindegrenze		
	Gemarkungsgrenze		
	Flurgrenze		
	für den Straßenbau zu erwerbende Fläche (1. Teilfläche eines Flurstückes)		
	zum Straßenbau vorübergehend benötigte Fläche (2. Teilfläche eines Flurstückes)		
	für Kompensationsmaßnahmen zu erwerbende Fläche (3. Teilfläche eines Flurstückes)		
	dauernd zu beschränkende Fläche (4. Teilfläche eines Flurstückes)		
	① geplanter Gebäudeabruch (Wohnhaus- Wirtschaftsgebäude) ② bereits abgebrochenes Gebäude		
<table border="1" data-bbox="521 532 544 682"><tr><td>1.10.1</td><td>76 qm</td></tr></table>	1.10.1	76 qm	Nr. des Grunderwerbsverzeichnisses 1. Nr. des Grunderwerbsplanes 10. lfd. Nr. des betroffenen Flurstückes 1. Teilfläche eines Flurstückes
1.10.1	76 qm		
	Zusammengehörigkeitspfeil		

- Planfeststellung -

Gesehen:	Wunstorf, den 26.04.2011 Stadt Wunstorf
	im Auftrage gez. Kassack

5.				
4.				
3.				
2.				
1.	siehe Beschreibung der Änderungen der Planfeststellung, Seite 15, Ziffer 11			
Nr.	Art der Änderung	Datum	Bereitgestellt	

Dipl.-Ing. Dieter Linz GmbH & Co. KG Beratende Ingenieure Ingenieurbüro für Bau- und Vermessungswesen / Lärmschutz		Datum	Zeichen
		bearbeitet	Ber./Rei.
		gezeichnet	Zadov
		geprüft: Wunstorf, den 23.03.2011	
Pott's Kamp 7 31515 WUNSTORF Telefon (05031) 9005-0 Fax (05031) 9005-22 e-mail: info@linz-ingeniure.de Internet: www.linz-ingeniure.de		gez. Klaus Linz	

Deckblatt zu Unterlage 14.1, Blatt 8.3, aufgestellt vom NLS+BV am 27.04.2009

Straßebauverwaltung des Landes Niedersachsen Straße: ... B. 441, .. von Km: 1+000.000 bis Km: 7+545.301 (Nächster Ort): Wunstorf		nachgeprüft B 441, OU Wunstorf		Unterlage 14.1 Blatt Nr. 8.3 D Reg. Nr.	
		Grunderwerbsplan		Datum	
		Maßstab		Zeichen	
Aufgestellt: Hannover, den ... 21.04.2001... Niedersächsische Landesbehörde für Straßenbau und Verkehr Geschäftsbereich Hannover				1 : 2000	
Im Auftrage gez. Spring					





Nr.	Art der Änderung	Datum	Bereitig	Aufgestellt
1.	siehe Beschreibung der Änderungen der Planfestlegung, Seite 15, Ziffer 11	April 2011		
2.				
3.				
4.				
5.				


B 441, OU Wunstorf von Bau-km 6+310 bis Bau-km 6+980	Grunderwerbsplan	
	nachgeprüft	Maßstab 1: 1000

terrest.-photo: Aufnahme vom Okt. 1999 und Okt. 1999 verm.-techn./lufttechn. Fliegergleich vom. Dezember 1999		

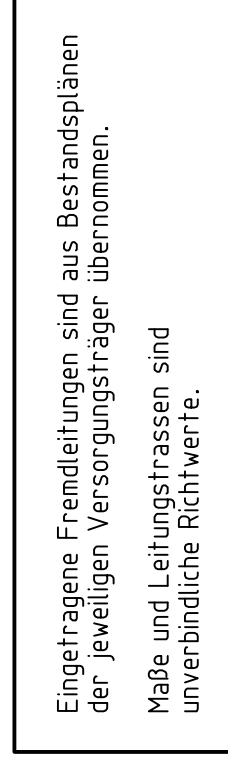[illegible][illegible]




Nr.	Art der Änderung	Datum	Bereitg.	Aufgestellt
1.	siehe Beschreibung der Änderungen der Planfeststellung, Seite 15, Ziffer 11	April 2011	Bereitg.	Aufgestellt
2.				
3.				
4.				
5.				


B 44.1, OU Wunstorf	nachgeprüft
von Bau-km 6+980 bis Bau-km 7+545 Grunderwerbsplan Maßstab 1 : 1000	

terrestriell-geologische Aufnahme vom Okt. 1994 und Okt. 1999 von techn./bautechn. Feldvergleich vom Dezember 1999		
	Grundlage Liegenschaftskarten / A L K	

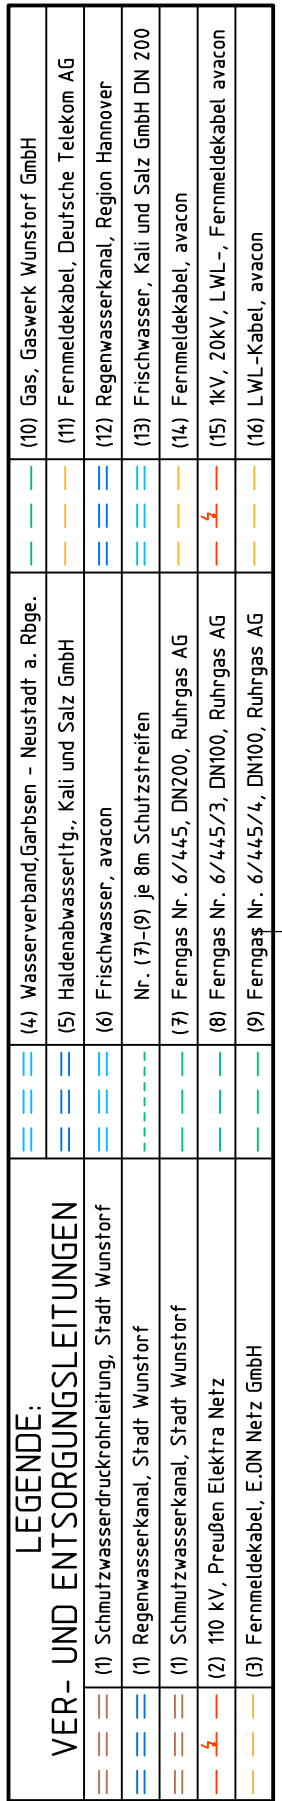[illegible]