Land Niedersachsen
Landkreis Peine
Landkreis Hildesheim
Landkreis Wolfenbüttel
kreisfreie Stadt Salzgitter
Gemeinde Wendeburg
Gemeinde Vechelde
Gemeinde Stadt Peine
Gemeinde ~~Lahstedt~~ Ilsede
Gemeinde Ilsede
Gemeinde Lengede
Gemeinde Stadt Salzgitter
Gemeinde Söhlde
Gemeinde Burgdorf
Gemeinde Holle
Gemeinde Baddeckenstedt
Gemeinde Elbe
Gemeinde Haverlah
Anschlussblatt 2
UW Wahle Portal
A001 WE/WAdiff140-30,00
A002 WA160-30,00
A003 WA100-36,00
A004 T1-50,00
A005 T1-38,00
A006 T1-38,00
A007 WA160-27,00
A008 ~~T2-41,00~~ T2-38,00
A009 ~~T2-47,00~~ T2-44,00
A010 ~~WA160-27,00~~ WA160-30,00
A011 ~~T1-29,00~~ WA160-21,00
A012 WA120-30,00
A013 WA120-33,00
A014 T2-44,00
A015 T2-35,00
A016 WA100-30,00
A017 T1-32,00
A018 WA140-30,00
A019 T1-44,00
A020 WA160-24,00
A021 ~~T1-38,00~~ T1-41,00
A022 ~~T1-38,00~~ WA140-30,00
A023 ~~WA140-24,00~~ WA160-27,00
A024 ~~T2-44,00~~ T2-55,00
A025 ~~T2-56,00~~ T2-59,00
A026 ~~WA140-33,00~~ WA140-36,00
A027 T1-32,00
A028 ~~T1-38,00~~ T1-47,00
A029 ~~WA140-27,00~~ WA140-30,00
A030 ~~T2-41,00~~ T2-32,00
A031 T2-44,00
A032 ~~WA160-36,00~~ WA140-36,00
A033 ~~T2-53,00~~ T2-59,00
A034 ~~T2-50,00~~ T2-59,00
A035 ~~WA160-27,00~~ WA160-30,00
A036 T2-41,00
A037 T2-38,00
A038 T1-32,00
A039 T1-35,00
A040 WA160-30,00
A041 T2-47,00
A042 WA120-25,00
A043 T2-45,00
A044 T1-33,00
A045 T1-30,00
A046 ~~T1-36,00~~ WA160-19,00
A047 WE/WAdiff 140-22,00
082 TW +0
~~WA100-19,00~~
~~081~~ 0081N
~~WA100-120+2,00~~ WA100-21,00
KÜA Nord
072 T/+2,00
~~A048 T2-44,00~~
~~A049 T2-56,00~~
~~A050 WA120-33,00~~
~~A051 T2-50,00~~
~~A052 T2-38,00~~
~~A053 T1-35,00~~
~~A054 T1-35,00~~
~~A055 T2-41,00~~
~~A056 T2-44,00~~
~~A057 WA140-27,00~~
~~A058 T2-38,00~~
~~A059 T2-41,00~~
~~A060 T2-44,00~~
~~A061 WA100-27,00~~
~~A062 T1-41,00~~
~~A063 T1-29,00~~
~~A064 WA140-30,00~~
~~A065 WA140-36,00~~
~~A066 WA120-27,00~~
~~A067 T1-38,00~~
~~A068 WA120-27,00~~
~~A069 T1-44,00~~
~~A070 T1-35,00~~
~~A071 T1-32,00~~
~~A072 T1-32,00~~
~~A073 T1-29,00~~
~~A074 WA100-33,00~~
~~A075 T2-59,00~~
~~A076 T1-32,00~~
~~A077 WA140-27,00~~
~~A078 T1-47,00~~
~~A079 WA120-24,00~~
~~A080 T1-53,00~~
~~A081 WA160-30,00~~
~~A082 WA140-27,00~~
~~A083 WA140-30,00~~
~~A084 WA140-33,00~~
~~A085 WA140-24,00~~
~~A086 T1-44,00~~
A086 WA140-39,00
KÜA Süd
LH-10-3026, TenneT TSO GmbH
380-kV-Leitung Wahle - Algermissen
20-kV-Leitung (WEVG Salzgitter GmbH & Co. KG)
110-kV-Leitung UW Hallendorf-Peine-U4-UW Telgte Salzgitter Flachstahl GmbH
220-kV-Leitung Lehrte - Wahle LH-10-2024, TenneT TSO GmbH
220-kV-Leitung Mehrum - Hallendorf LH-10-2027, TenneT TSO GmbH
Bahnstrecke 1730 Hannover - Braunschweig DB Netz AG
Bahnstrecke 1772 Hildesheim - Groß Gleidingen DB Netz AG
Bahnstrecke 1773, Hildesheim - Goslar DB Netz AG
Betriebsbahn Peine - Salzgitter VPS Infrastruktur GmbH
Landschaftsschutzgebiet Aue-Dummbruchgraben und Pferdekoppel - Wüstung Glinde PE 042
Landschaftsschutzgebiet Gehölz des Landwirts Heinecke, Köchingen PE 005
Landschaftsschutzgebiet In der Wedewinne PE 039
Landschaftsschutzgebiet Lengede-Broistedt PE 045
Landschaftsschutzgebiet Staatsforst Sophiental und angrenzende Forste PE 036
Landschaftsschutzgebiet Bettmar Holz und Uhlen PE 037
Landschaftsschutzgebiet Bodenstedter Holz PE 038
Landschaftsschutzgebiet Langer Busch PE 015
Landschaftsschutzgebiet Münstedter Holz PE 017
Landschaftsschutzgebiet Klein Lafferder Holz PE 018
FFH-Gebiet Klein Lafferder Holz 3727-331
Landschaftsschutzgebiet Lehmkuhle PE 004
Landschaftsschutzgebiet Dungelbecker Bruch PE 003
Landschaftsschutzgebiet Oberger Gutsforst PE 016
Landschaftsschutzgebiet Gräwig PE 032
Landschaftsschutzgebiet Groß Ilseder Holz PE 022
Landschaftsschutzgebiet Lafferder Busch PE 019
Landschaftsschutzgebiet Bolzberg PE 002
Landschaftsschutzgebiet Fuhseniederung PE 023
Landschaftsschutzgebiet Fuhseniederung südlich der Ortschaft Ölsburg PE 020
Landschaftsschutzgebiet Lah PE 021
Naturschutzgebiet Auflandeteich Groß Bülten-Adenstedt BR 059
Landschaftsschutzgebiet Steinbruch Häneken HI 018
Landschaftsschutzgebiet Groß Himstedter Rotten HI 019
Landschaftsschutzgebiet Klein Himstedter Rotten HI 020
Landschaftsschutzgebiet Himstedter und Bettrumer Lah HI 022
Landschaftsschutzgebiet Berelries WF 001
FFH-Gebiet Berelries 3827-331
Naturschutzgebiet Lengeder Teiche BR 044
EU-Vogelschutzgebiet Lengeder Teiche DE3727-401
Überschwemmungsgebiet Fuhse
EU-Vogelschutzgebiet Heerter See DE3828-401
Naturschutzgebiet Klärteich III bei Salzgitter-Heerte BR 061
Landschaftsschutzgebiet Waldgürtel zwischen Salzgitter-Osterlinde und Salzgitter-Bad (Salzgitterscher Höhenzug) SZ 008
FFH-Gebiet Kammmolch-Biotop Tagebau Haverlahwiese 3827-332
Landschaftsschutzgebiet Haverlahwiese SZ 012
Landschaftsschutzgebiet Sukopsmühle SZ 001
Landschaftsschutzgebiet Flotheniederung SZ 011
Landschaftsschutzgebiet Lichtenberge - Oelber Tal - Elberberg-Höhenzug WF 023
EU-Vogelschutzgebiet Innerstetal von Langelsheim bis Groß Düngen DE3928-401
Naturschutzgebiet Mittleres Innerstetal mit Kanstein BR 131
Naturschutzgebiet Steinbruch Baddeckenstedt BR 142
Überschwemmungsgebiet Innerste
Landschaftsschutzgebiet Ehemalige Kiesgrube Klaus WF 038
Landschaftsschutzgebiet Asselgrabenniederung WF 045
Landschaftsschutzgebiet Asseler Holz WF 028
Landschaftsschutzgebiet Vorholzer Bergland HI 064
Überschwemmungsgebiet Innerste und Kupferstrang
Wahle
Vechelde
Köchingen
Vallstedt
Sierße
Bettmar
Liedingen
Bodenstedt
Lengede
Broistedt
Barbecke
Woltwiesche
Münstedt
Oberg
Klein Lafferde
Groß Lafferde
Schmedenstedt
Klein Ilsede
Groß Ilsede
Gadenstedt
Bülten
Groß Bülten
Steinbrück
Hoheneggelsen
Söhlde
Groß Himstedt
Klein Himstedt
Bettrum
Berel
Nordassel
Lesse
Reppner
Engelnstedt
Lebenstedt
Salder
Lichtenberg
Osterlinde
Hohenassel
Westerlinde
Burgdorf
Luttrum
Oelber am weißen Wege
Baddeckenstedt
Rhene
Binder
Groß Elbe
Klein Elbe
ELBE
Engerode
Altenhagen
Salzgittersee
Reihersee

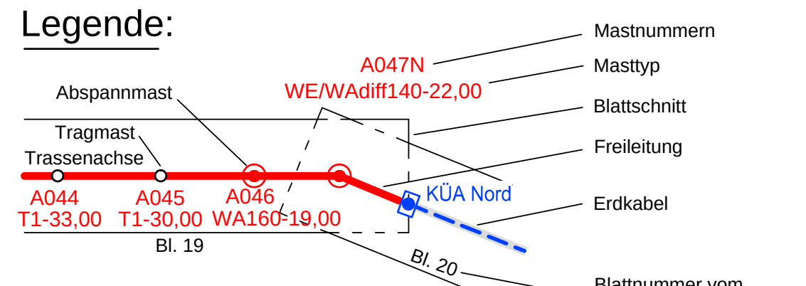
Legende:
Abspannmast
Tragmast
Trassenachse
A047N
WE/WAdiff140-22,00
A044 T1-33,00
A045 T1-30,00
A046 WA160-19,00
KÜA Nord
Bl. 19
Bl. 20
Mastnummern
Masttyp
Blattschnitt
Freileitung
Erdkabel
Blattnummer vom Lage-/Grunderwerbsplan

Anlage 2.1

380-kV-Leitung
Wahle - Mecklar

Teilabschnitt A: UW Wahle - UW Lamspringe, LH-10-3033

Übersichtsplan

UW Wahle - Mast-Nr. A086

Deckblatt

Schutzgebiete:

EU-Vogelschutzgebiet	▨
Naturschutzgebiet	▨
Landschaftsschutzgebiet	▨
FFH-Gebiet	▨
Wasserschutzgebiet	▨
Überschwemmungsgebiet	▨

Grenzen:

Land
Landkreis
Stadt/Gem.
Rückbau Hoch- und Mittelsp.-Ltg.
Flurbereinigung

Darstellung in blau entspricht Deckblattänderung

Quellvermerk: © GeoBasis-DE / BKG (2010)

Planfeststellungsunterlage

Aufgestellt
Bayreuth, 06.12.2017

i.V. [illegible] i.A. [illegible]

Firma K2E K2 Engineering GmbH	Maßstab: 1:25000	Einheit: Meter

		Datum	Name
	Bearb.	20.06.2013	Vocht
	Gepr.	25.06.2013	König
	Zustand		Gültig
	Org.-Einheit ANO		

Zust.	Änderung	Datum	Name
A	Deckblatt	26.07.17	HV

Blatt: 1/2

Satzungsgemäß ausgelegen in der Zeit
vom ....
bis ....

Zeit und Ort der Auslegung sind vor Auslegung ortsüblich bekannt gemacht worden

Gemeinde: ....

Dienstsiegel/Unterschrift ....

Planfeststellungsbehörde